






01 PLANTA BAIXA - AS BUILT
ESCALA: 1/50

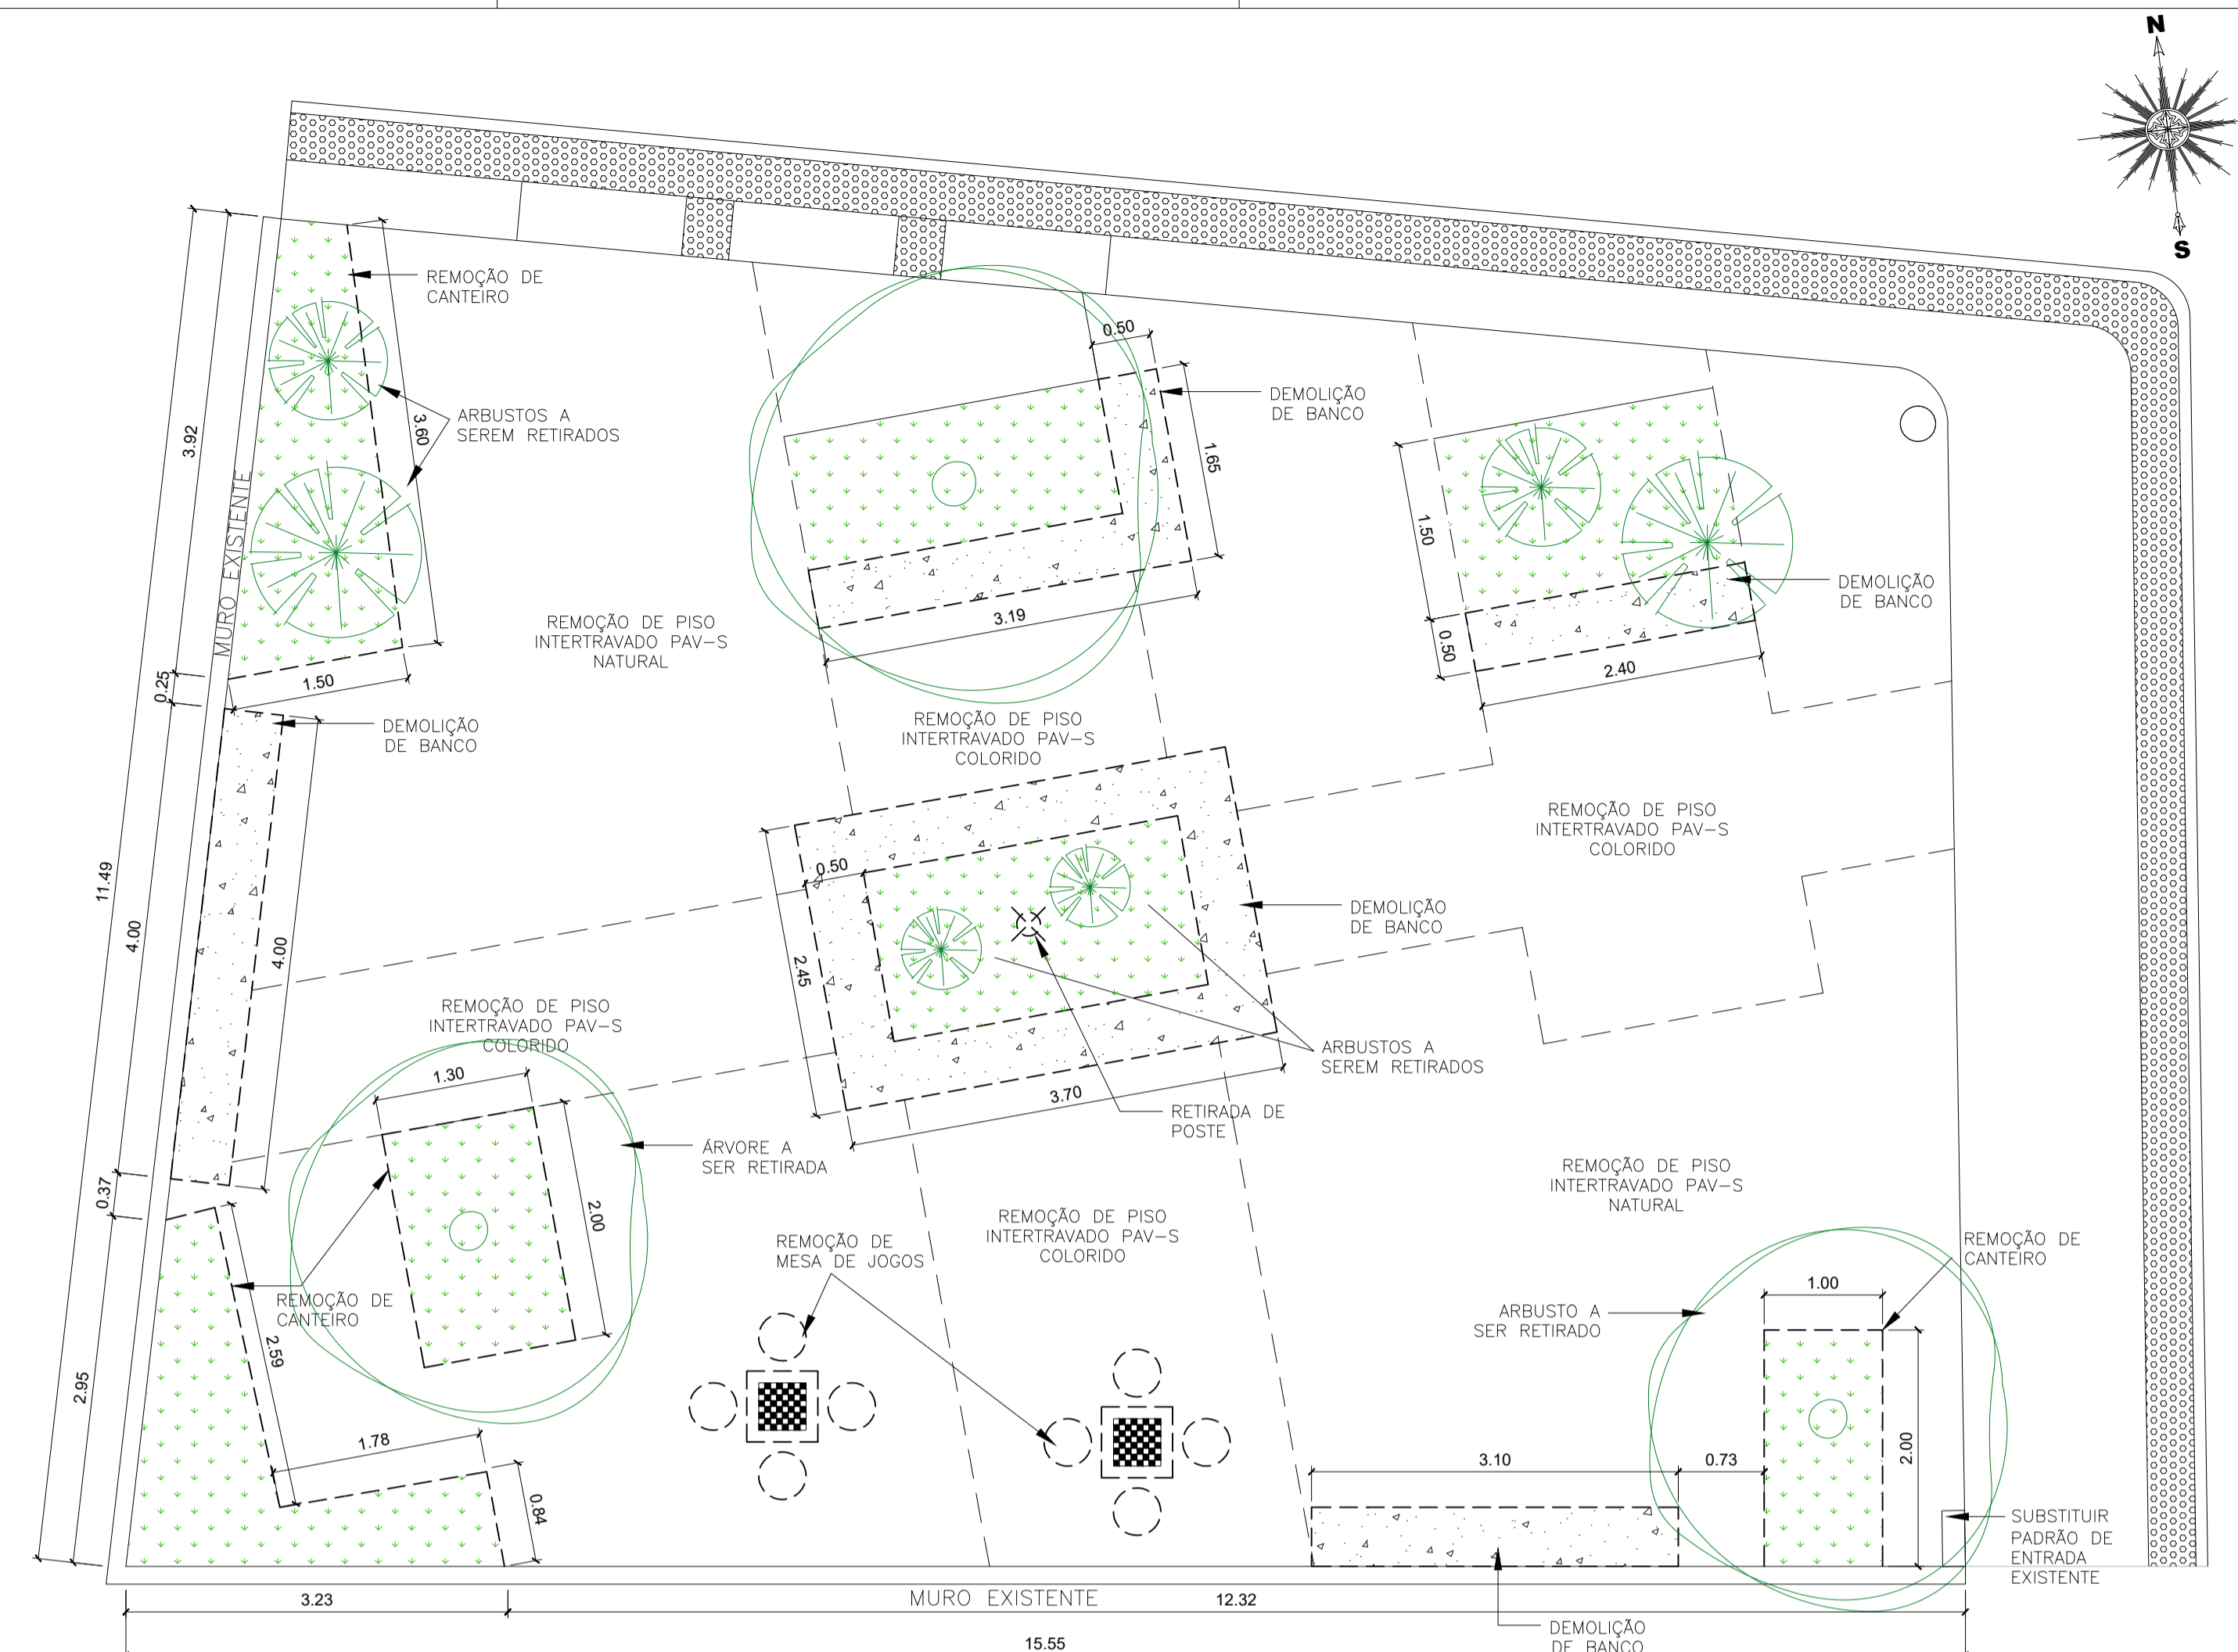


02 PLANTA BAIXA - DEMOLIÇÃO
ESCALA: 1/50

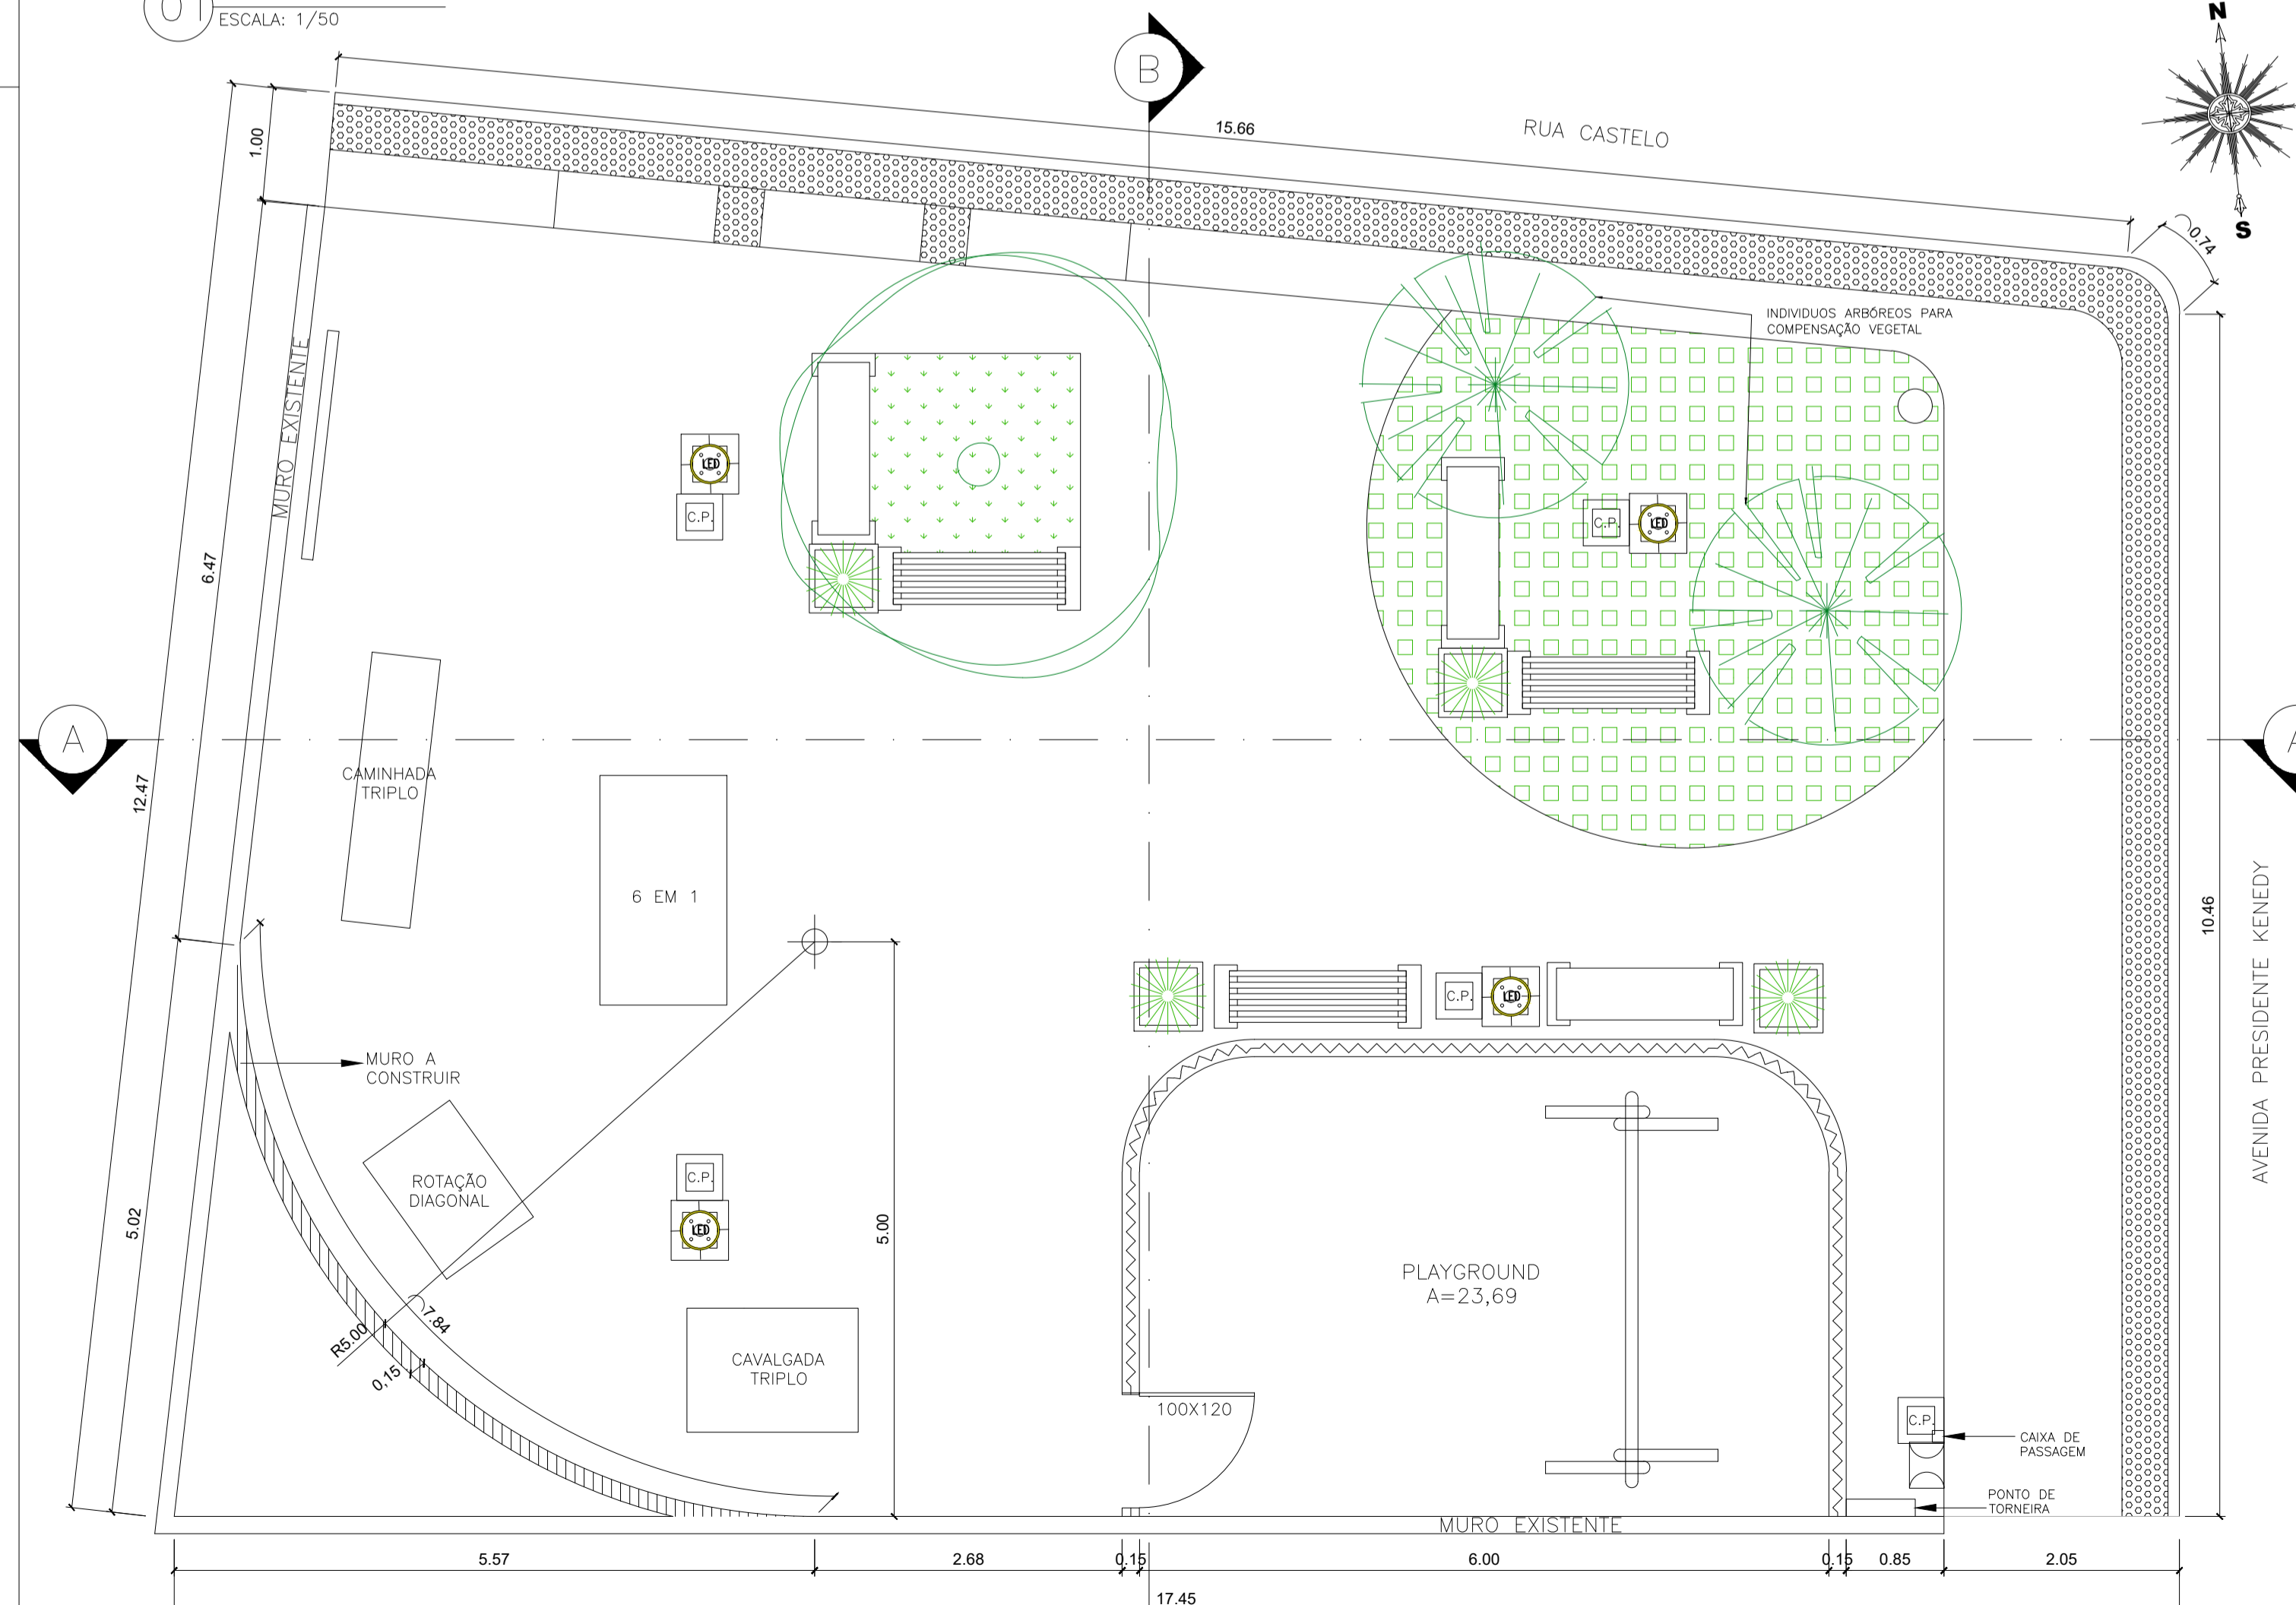

03 PLANTA BAIXA - REFORMA
ESCALA: 1/50

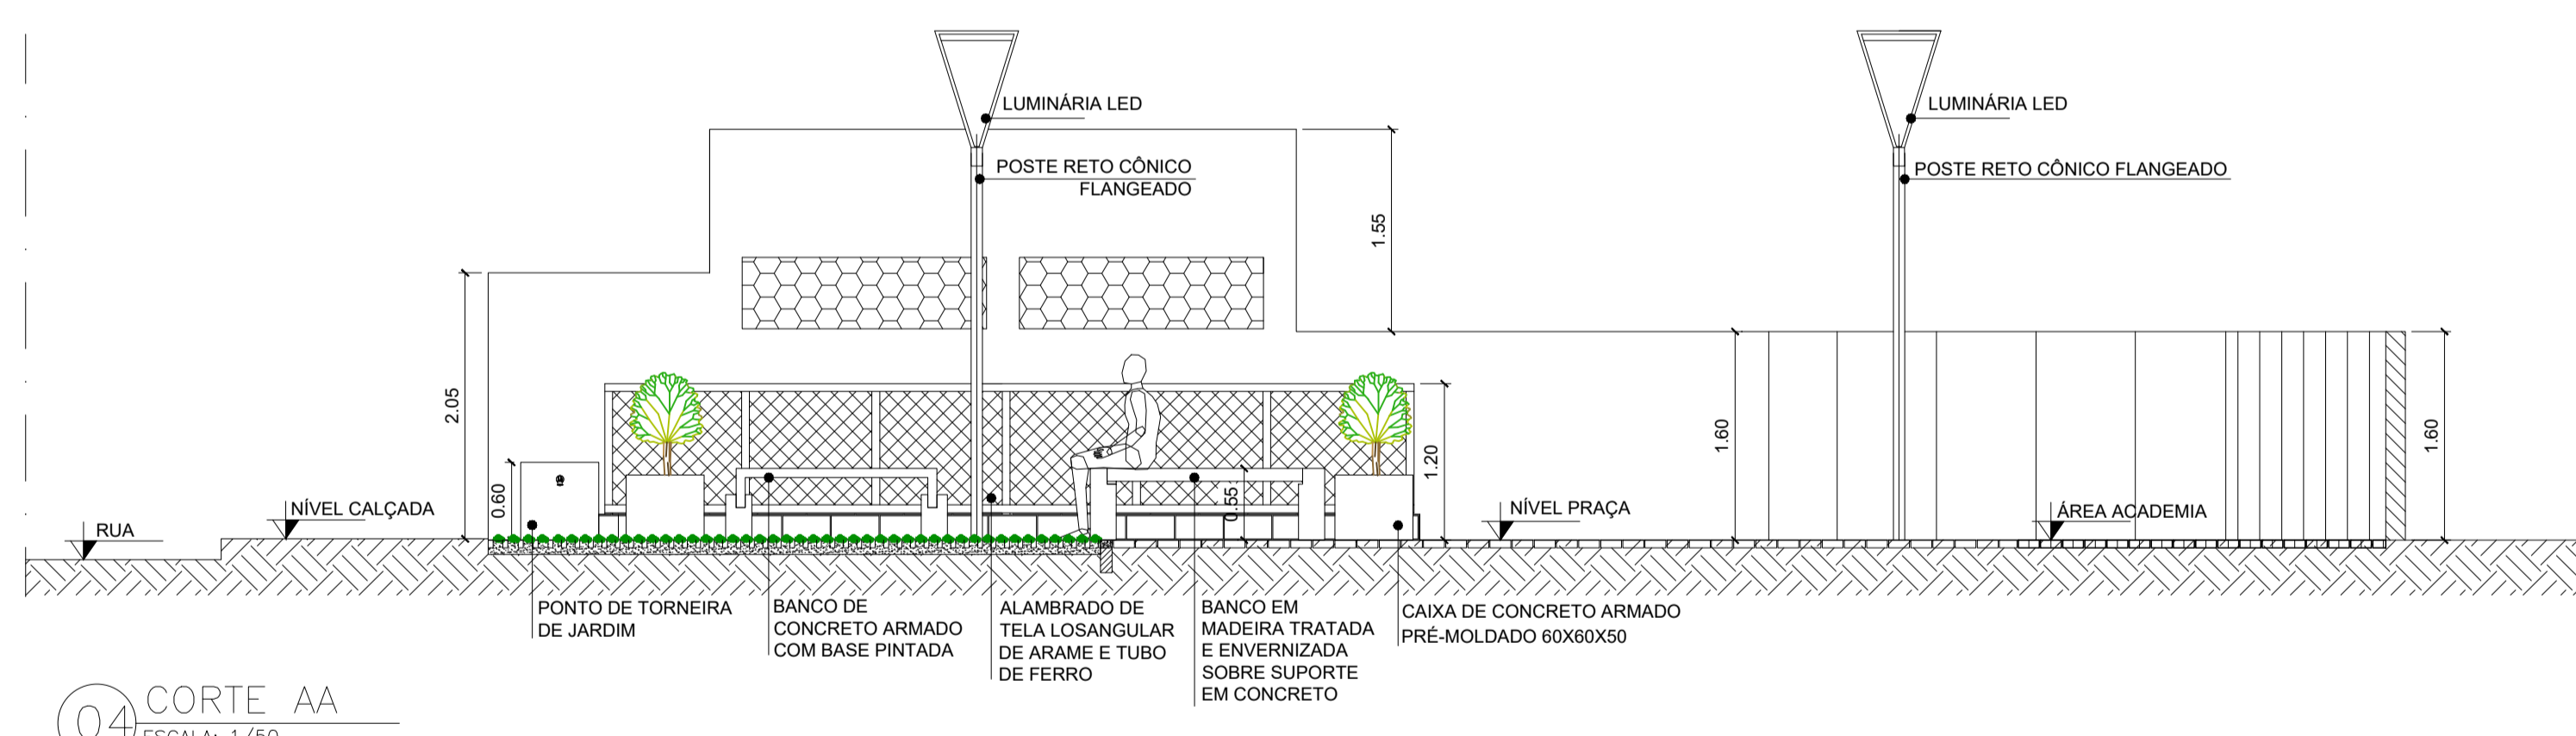

04 CORTE AA
ESCALA: 1/50

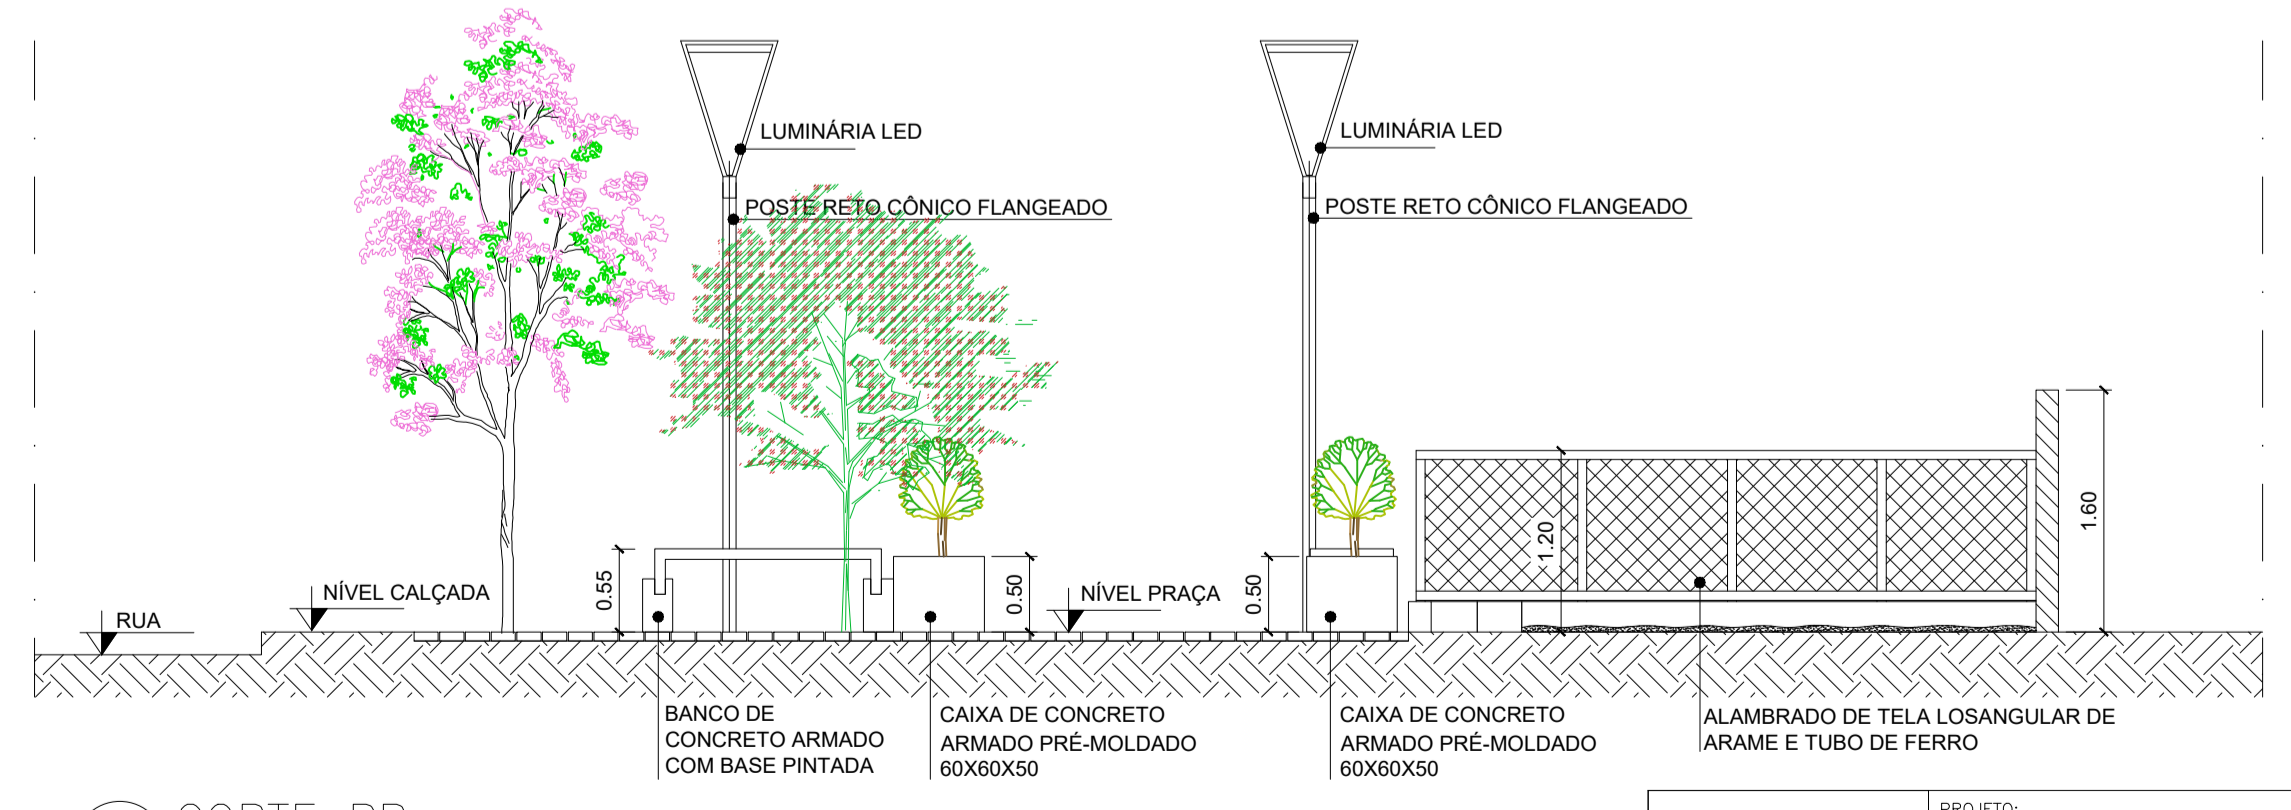

05 CORTE BB
ESCALA: 1/50

<p>PREFEITURA de Colatina OBRAS</p>	<p>PROJETO: REFORMA PRAÇA DE VIVÊNCIA</p>	<p>ENGENHEIRO: AVENIDA PRESIDENTE KENEDY MARIA ISMÊNIA COLATINA-ES</p>
	<p>CONTEÚDO: PLANTA AS BUILT PLANTA DE DEMOLIÇÃO PLANTA BAIXA CORTES AA E BB</p>	<p>PROFISSIONAL: CARLOS HENRIQUE ROSSINI CAU - A275266-2</p>
<p>ESCALA: 1/50 DATA: SET/2022</p>		<p>01/03</p>